


Protocollo: p_vifaoopravi_GE2024/002198_del_09/05/2024 - Pag. 1 di 1

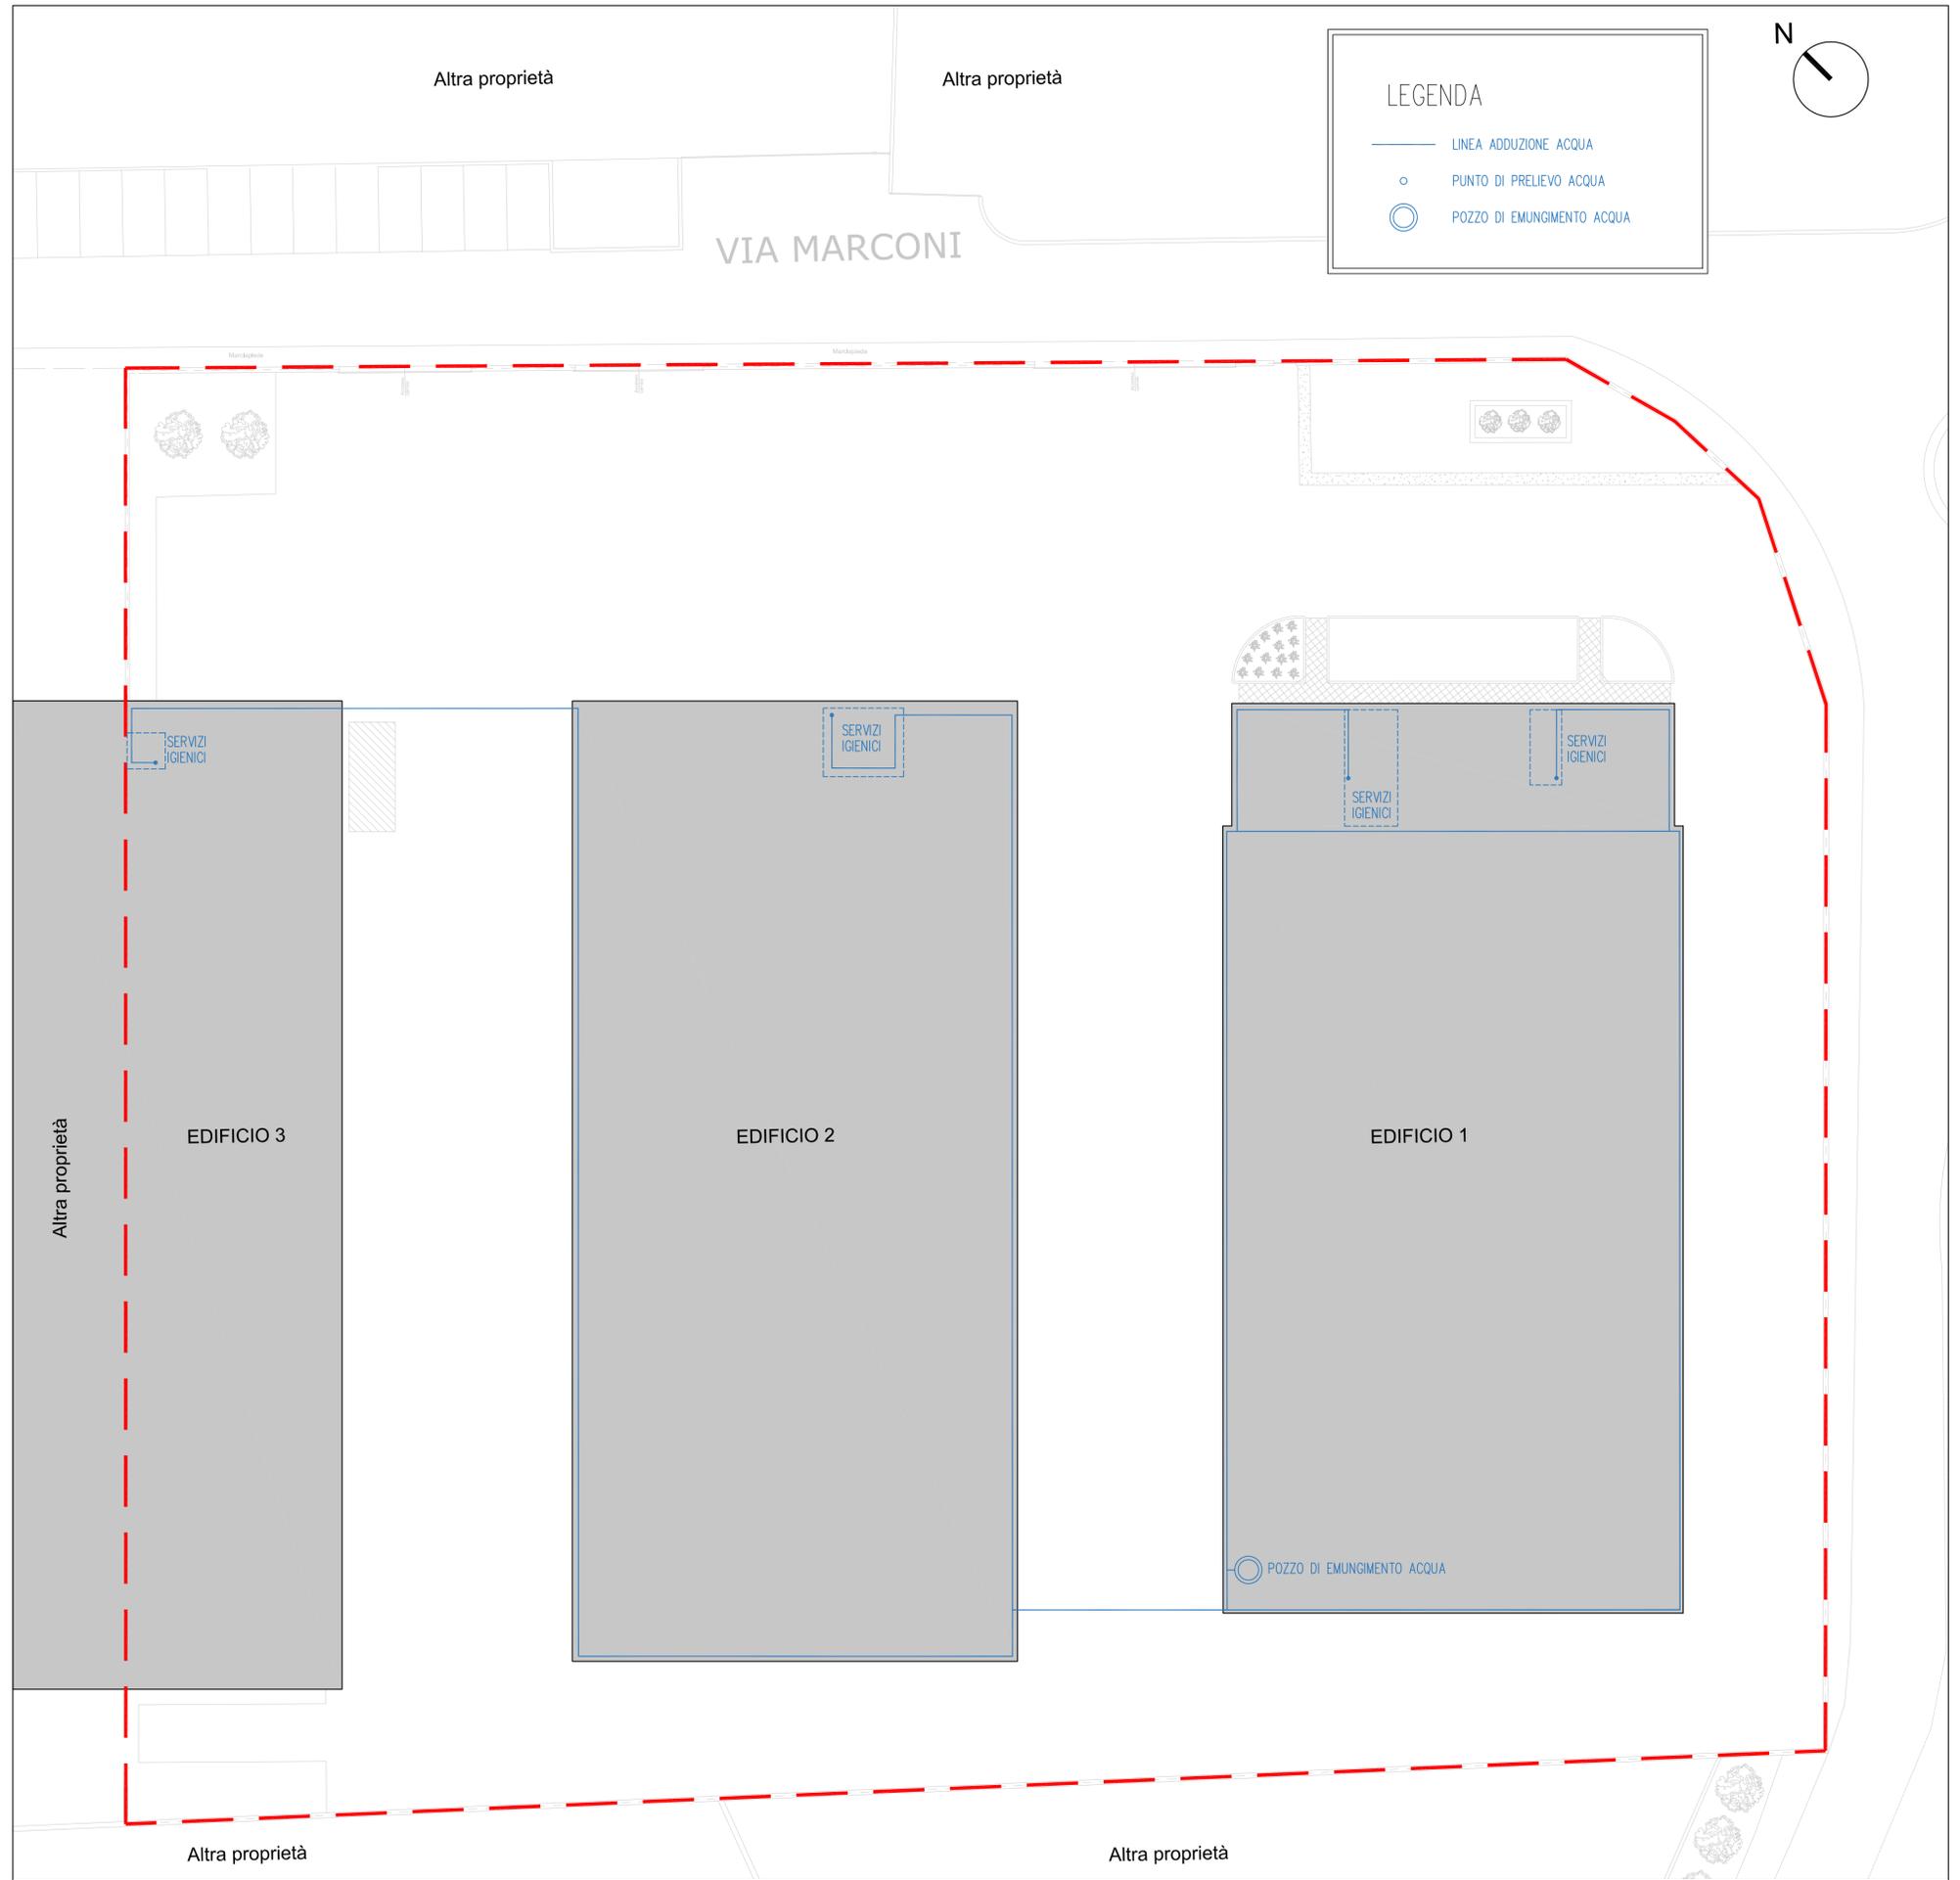

PRATICA:			
PROGETTO AS BUILT ADDUZIONE ACQUA			
BRENDA RECYCLING s.r.l.			
FIRMA E TIMBRE:		CONTENUTO:	
TAVOLA:		PLANIMETRIA	
01			
SCALA:	1:100	DATA:	29.04.2024
SCALA PLOT:	1:10	RESPONSABILE DEL PROGETTO:	
POSIZIONE:		REV:	
FILE:	elaborato.dwg	REV:	

PLANIMETRIA LINEA ADDUZIONE ACQUA - scala 1:200